


室蘭圏都市計画下水道 計画図No.1 (本輪西町地区)【室蘭市】

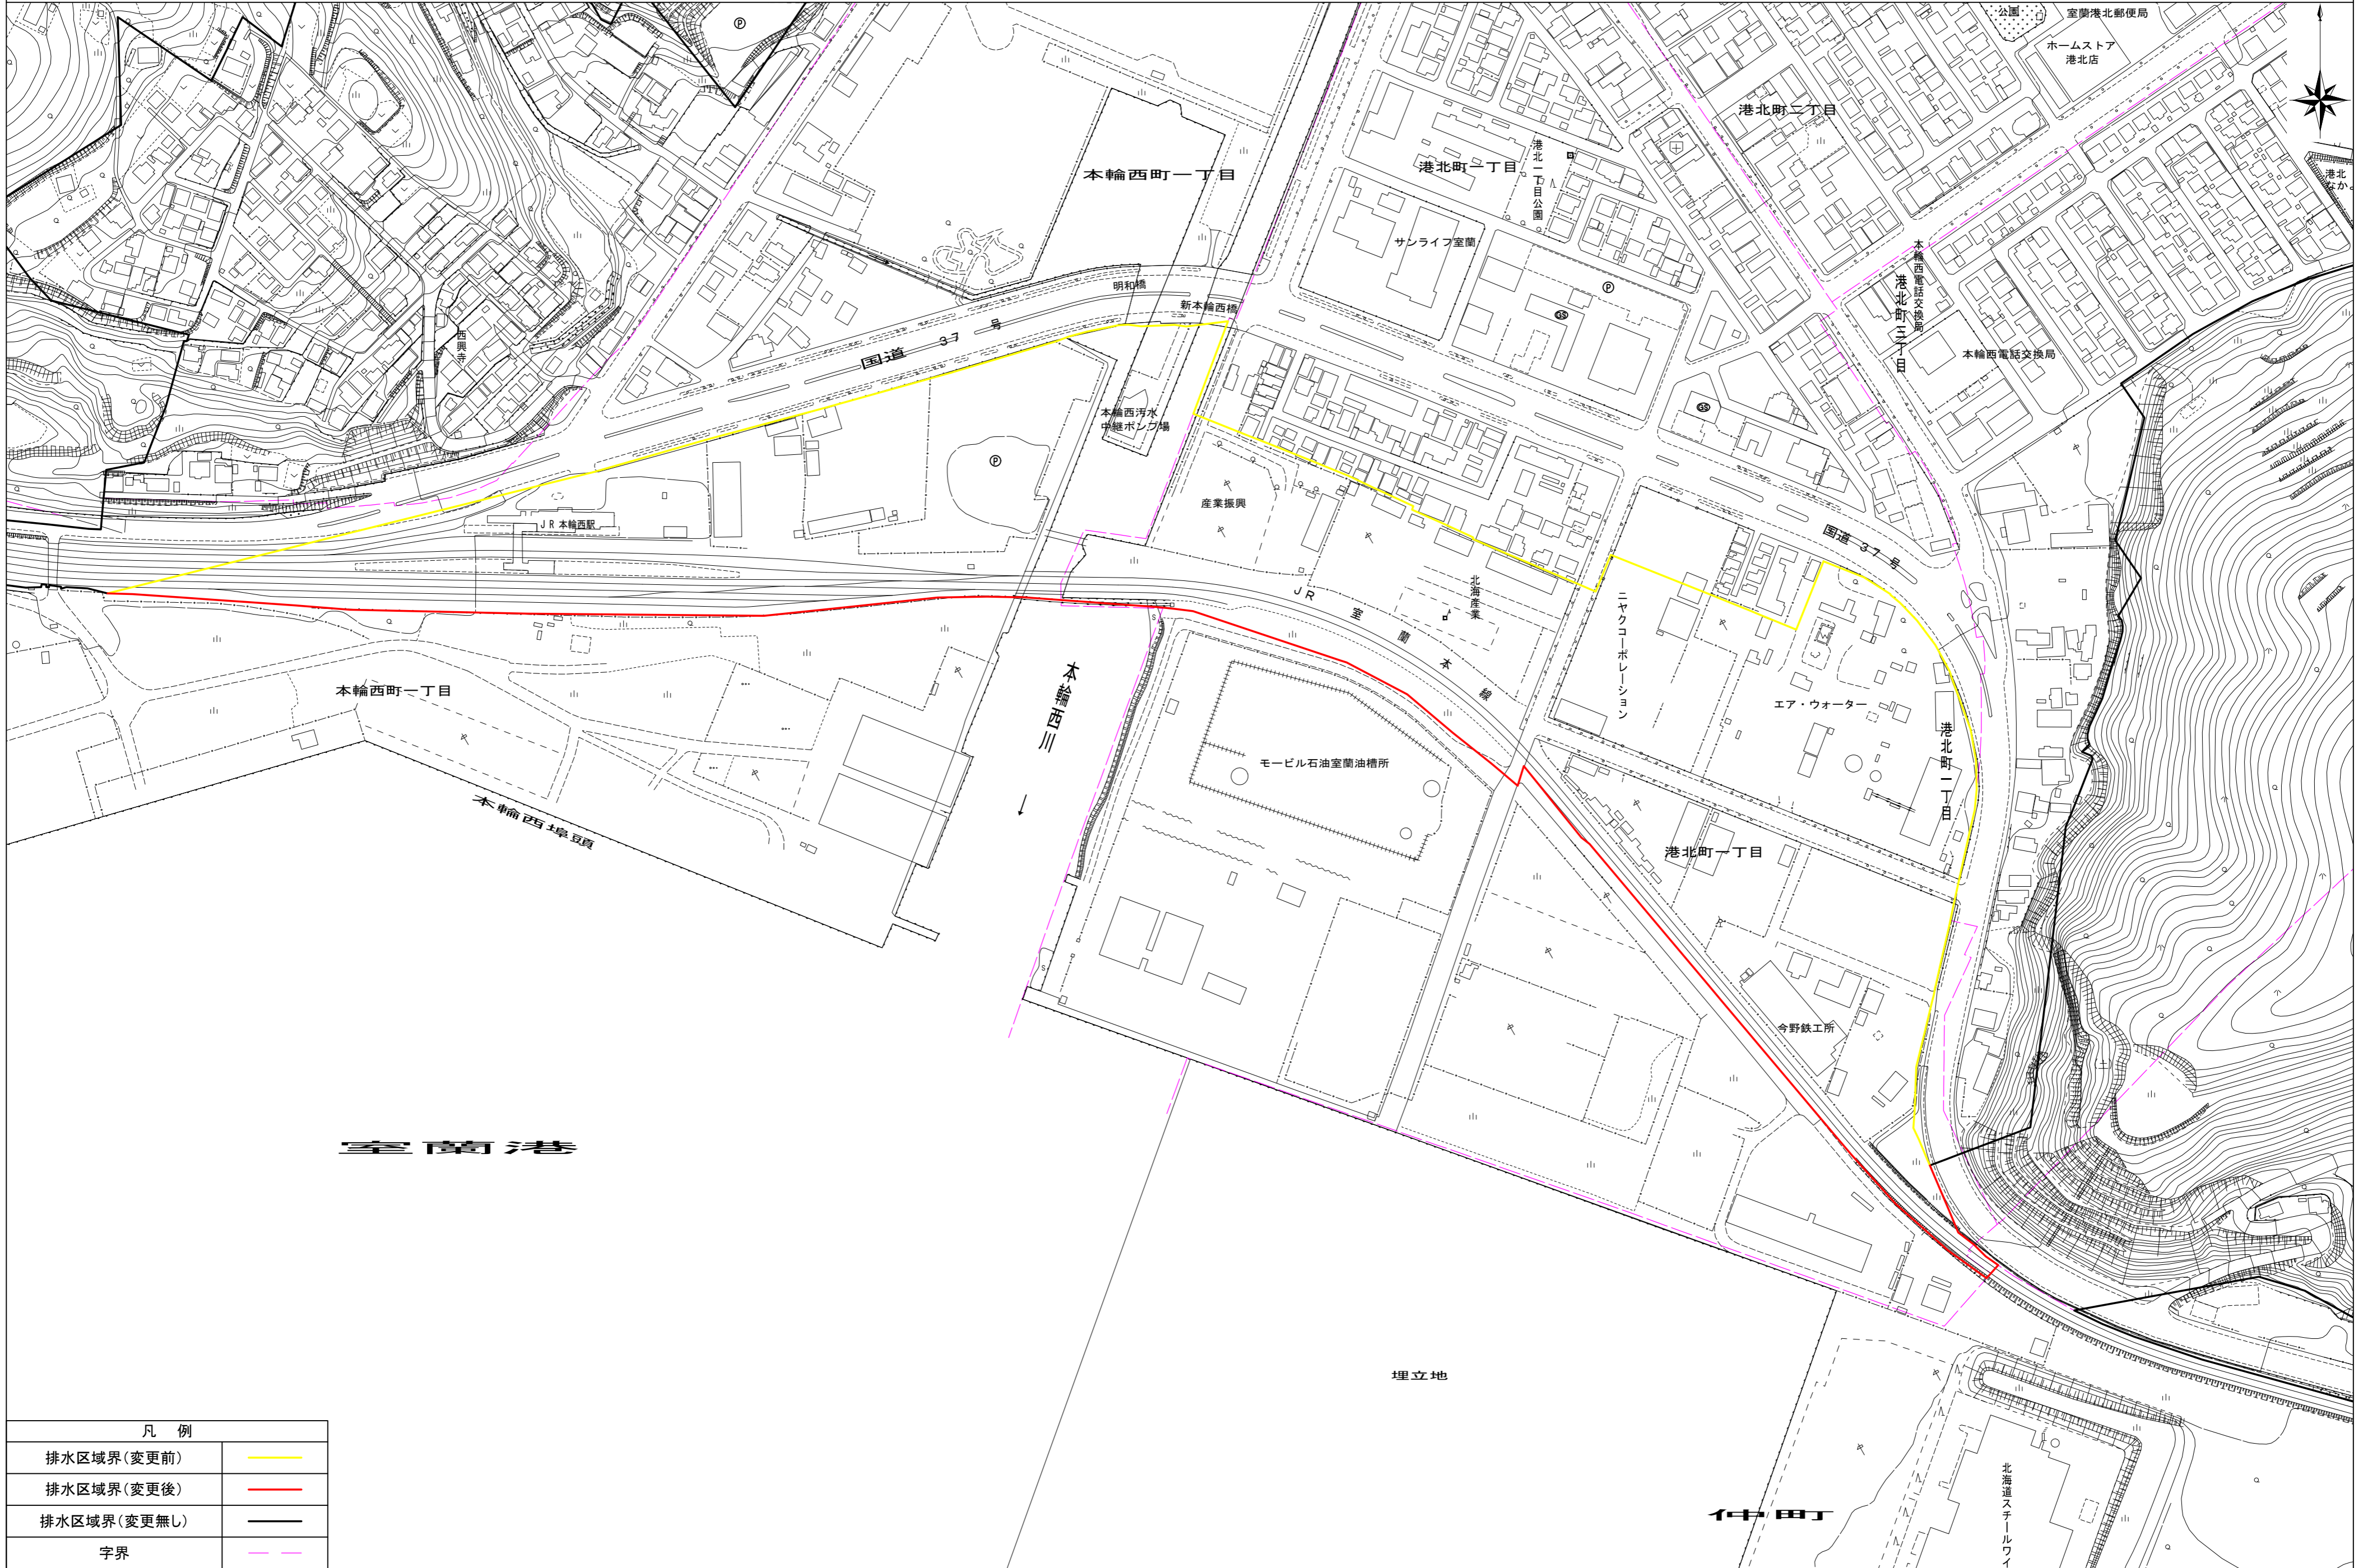

室蘭港

埋立地

仲町

凡例	
排水区域界(変更前)	— (Yellow line)
排水区域界(変更後)	— (Red line)
排水区域界(変更無し)	— (Black line)
字界	- - - (Pink dashed line)

